


ARKUSZ 2(3)

METRYKA WTÓRNIKA

|   |  |   |  |
|---|--|---|--|
| OBJEKT: Szczecin, ul. Łączna   |  | WYKONAWCA: GeoNET<br>Piotr Krysiak<br>ul. Botaniczna 114/6<br>70-786 Szczecin<br>tel. 606 47 11 47<br>e-mail: geonet@onet.eu                                                                               |  |
| Jednostka ewidencyjna: 326201_1 m. Szczecin<br>Obręb ewidencyjny: 326201_1.3085 działka nr. 2/3<br>Obręb ewidencyjny: 326201_1.3051 działki nr. 5/9, 5/19   |  |   |  |
| SKALA: 1:500   |  | Wykonano metodą: <del>graficzną</del> b) cyfrowo<br>Płyta CD nr ..... Data.....<br>Nazwa pliku ..... Wielkość pliku.....<br>Nazwa pliku ..... Wielkość pliku.....<br>Nazwa pliku ..... Wielkość pliku..... |  |
| Kierownik robót:<br>Piotr Krysiak   |  | Wykonano w ramach roboty geodezyjnej:<br>MODGIK.354.2906.2015   |  |
| nr upr. zaw. 20022 - zakres 1 i 2   |  | zgłoszonej w MODGIK w Szczecinie   |  |
| Mapę do celów projektowych sporządzono przy wykorzystaniu:<br>1. Mapy zasadniczej w skali 1:500 sekcje:<br>5.201.17.17.2.3   |  | W zakresie opracowania znajdują się punkty osnowy geodezyjnej nr: Brak   |  |
| 2. Danych branżowych części uzbrojenia podziemnego obiektów wskazanych przez projektanta.   |  | Podlegające ochronie na podst. art.15, art.48, ust.1 pkt13 ustawy Prawo geodezyjne i kartograficzne   |  |
| 3. Pomiaru zieleni wysokiej i pomników przyrody.   |  | Granice i numery działek ewidencyjnych według danych MODGIK w Szczecinie   |  |
| 4. opracowanych geodezyjnie elementów planu zagospod. przestrzennego (linie rozgraniczające, linie regul., osie ulic).   |  | z dnia: 30.10.2015 r.   |  |
| Na mapie do celów projektowych wykazano następujące uzgodnione przez ZUDP projekty sieci uzbrojenia terenu:<br>1. Brak   |  | Rejestracja:   |  |
| Informacje dodatkowe:<br>1. ----- zakres pomiaru<br>2. Mapa sporządzona została zgodnie z rozporz. MSWiA z dn. 9.11.2011 r. w sprawie standardów technicznych wykonywania pomiarów sytuacyjnych i wysokościowych oraz opracowywania i przekazywania wyników tych pomiarów do państwowego zasobu geodezyjnego i kartograficznego (Dz.U. Nr 263, poz. 1572)<br>3. Mapa nadeje się dla celów projektowych w zakresie pomiaru.<br>4. Wszystkie trwałe obiekty budowlane podlegają wytyczeniu przez jednostkę wykonawstwa geodezyjnego.<br>5. Nie wyklucza się istnienia w terenie również uzbrojenia, o którym brak było informacji branżowych i nie zostało odnotowane w czasie inwentaryzacji geodezyjnej.<br>6. Opracowanie nie dotyczy przypadku opisanego w art.79 ust.5 rozporządzenia MSWiA z dnia 9.11.2011 r. (Dz.U. Nr 263, poz.1572).<br>7. Nie wykonywano czynności określonych w art.80 ust.4 rozporządzenia MSWiA z dnia 9.11.2011 r. (Dz.U. Nr 263, poz.1572).<br>8. Wtórnik sporządzono przy wykorzystaniu numerycznej mapy zasadniczej Miasta Szczecin w układzie 2000. |  |   |  |
| Uzbrojenie podziemne opracowano na podstawie:<br>1. Danych branżowych - z literą B.<br>2. Posredniego ustalenia przebiegu aparaturą elektromagnetyczną - z literą A.<br>3. Bezpośrednich pomiarów powykonawczych - bez litery.   |  | W związku z tym w częściach 1 i 2 nie gwarantuje się kompletności, a dokładność położenia uzbrojenia na mapie jest niższa od dokładności kartometrycznej mapy.                                             |  |
| Aktualność mapy do celów projektowych na dzień:<br><br>30.10.2015 r. ....   |  | Kierownik jednostki wykonawstwa geodezyjnego:<br><br>Piotr Krysiak .....   |  |

Punkt pomiarowy nr K36 Lewobrzeże  
ul. Łączna  
wodociąg 400mm żeliwo

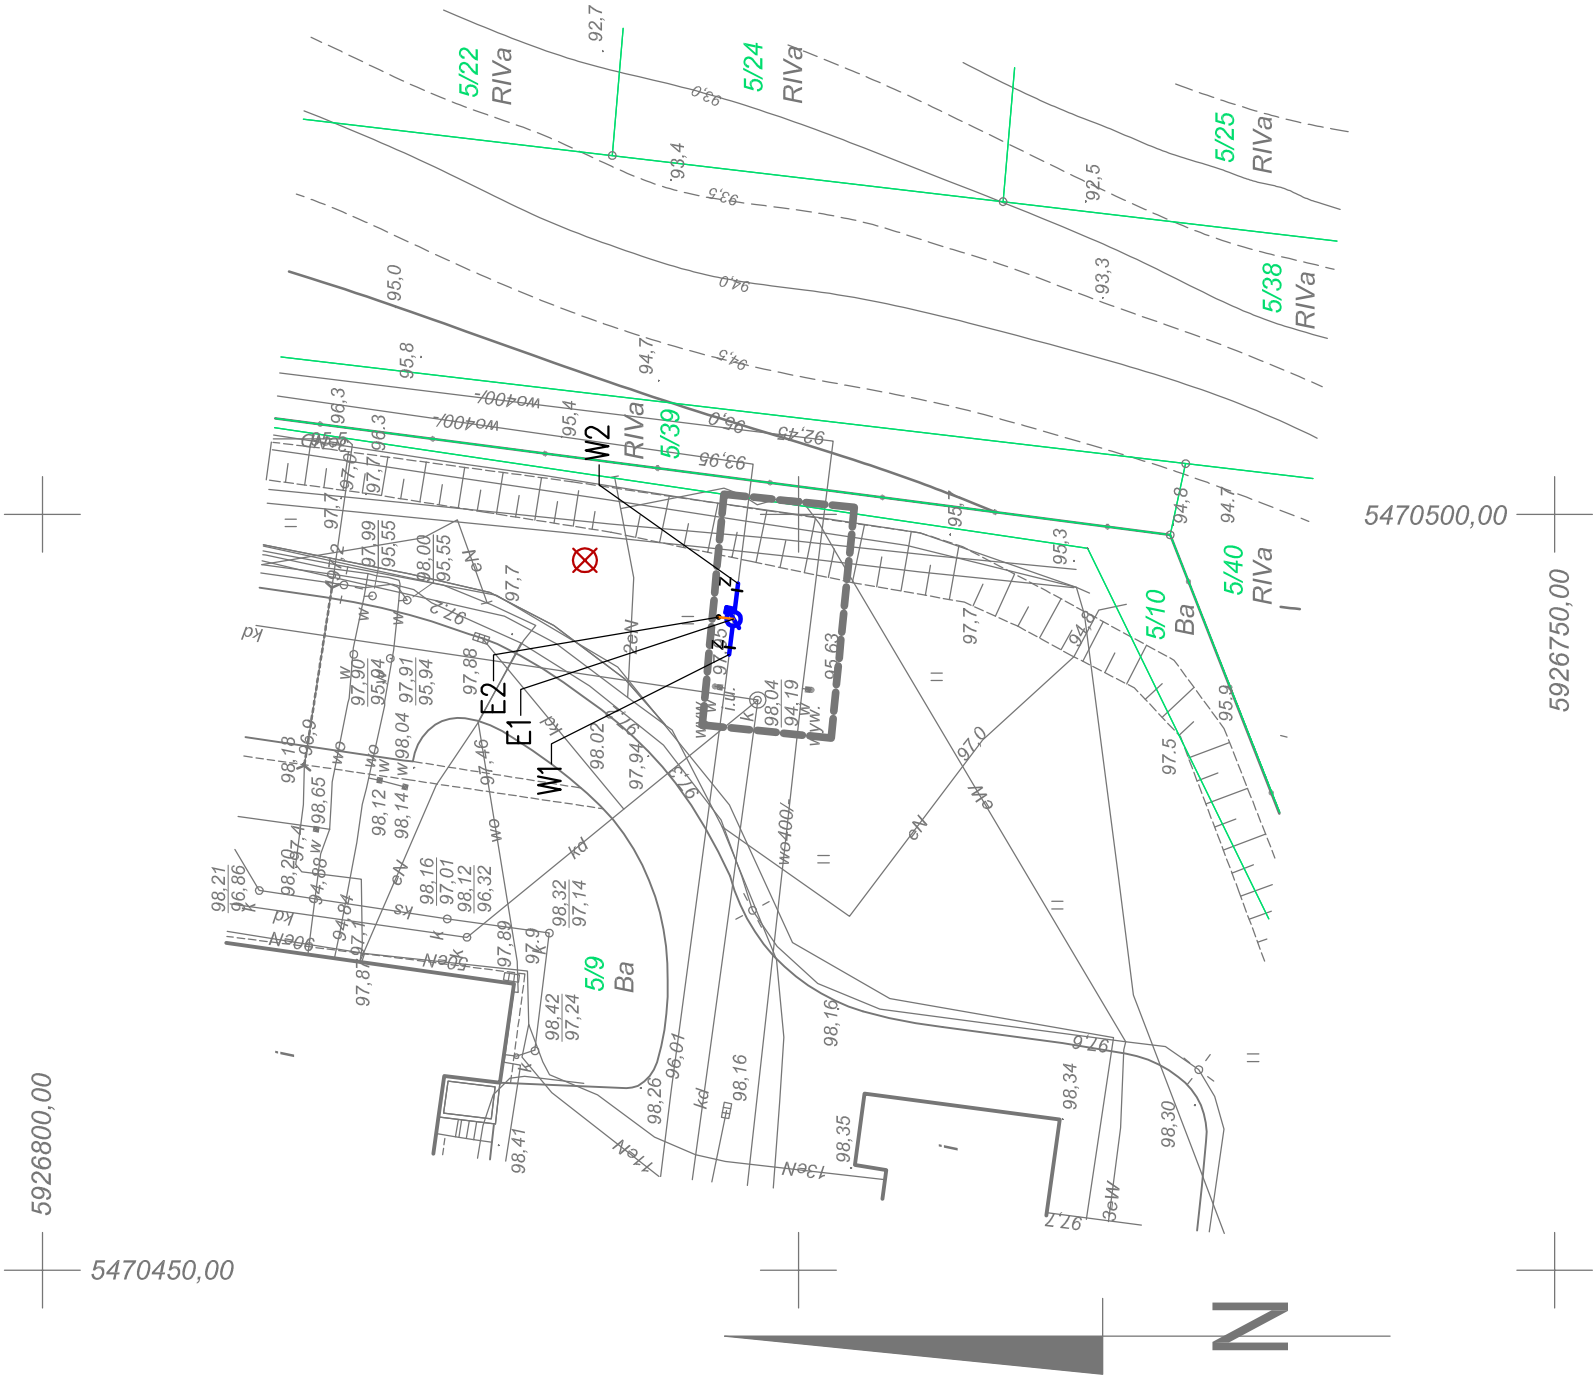

OBJAŚNIENIA

- proj. odcinek wodociągu DN400 żel.
- proj. zasowa
- proj. przepust pod kabel
- granica własności
- o słupek telemetryczny
- lokalizacja otworu geologicznego

PLANSZA KOORDYNACYJNA

|   |   |
|---|---|
| Jednostka projektowa:<br><br><b>SAUR Polska Sp. z o.o.</b><br>09-572 Wyszczaga<br>ul. Dominikańska 38a<br>tel./fax. +48 22 208 23 54 | Pracownik:<br><b>Zakład Wodociągów i Kanalizacji<br/>Sp. z o.o. w Szczecinie</b><br><b>ul. M. Goliśza 10</b><br><b>71-682 Szczecin</b><br><br>Przedsiębiorstwo:<br><b>"Zarządzanie siecią wodociagową -<br/>wykonanie modelu hydraulicznego,<br/>projekt uzupełnienia systemu monitoringu<br/>sieci wraz z projektem dyspozycji"</b><br><br>Stadium:<br><b>Projekt budowlano - wykonawczy</b><br><br>Nazwa zadania:<br><b>Punkt pomiarowy - K36 "Lewobrzeże"</b><br><br>Tytuł opracowania:<br><b>Projekt zagospodarowania terenu<br/>Projekt architektoniczno-budowlany</b><br><br>Tytuł rysunku:<br><b>Plan sył.-wysokościowy</b> |
| Pracownia projektowa zastrzega sobie w stosunku do niniejszego projektu wszelkie prawa wynikające z ustawy o prawie autorskim.                                                                                          | Pracownik:<br><b>SZCZECIN, III 2016</b><br>Wzrost:<br><b>2</b>   |