


OBIEKT: województwo: zachodniopomorskie miasto: Szczecin, 326201_1 obręb: Śródmieście 38, 326201_1.1038 działki: 5, 6/13, 6/22, 7/2 obręb: Śródmieście 40, 326201_1.1040 działki: 21, 22/27, 23/1 ulice: Ks. Kard.Stefana Wyszyńskiego, Podgórna, Staromiejska	SYMEO Anna Szturc-Muryń ul. Jagiellońska 67a/39 70-382 Szczecin (Jednostka wykonawstwa geodezyjnego)
Skala 1:500 Układ współrzędnych: 2000 pas 5 Poziom odniesienia wysokości: Amsterdam	Wykonano metodą cyfrową Płyta CD nr Wielkość pliku data
Kierownik roboty: Marlena Willim nr upr. zawod. 11819 zakres 1 i 2 (imię, nazwisko, nr i zakres uprawnień)	Wykonano w ramach roboty geodezyjnej: MODGIK.354.2535.2016
Mapę do celów projektowych sporządzono przy wykorzystaniu: 1. Mapy zasadniczej w skali 1:500 sekcje: 5.200.17.17.1.4, 2.3, 3.2, 4.1 2. Danych branzowych części uzbrojenia podziemnego 3. Pomiaru zieleni wysokiej i pomników przyrodorożu pomiaru innych obiektów wskazanych przez projektanta 4. Opracowanych geodezyjnie elementów planu zagospodarowania przestrzennego (linie rozgraniczające, linie regulacyjne, osie ulic)	W zakresie opracowania znajdują się punkty osnowy geodezyjnej nr: 1083, 1084, 1479, 1479/2, 1479/3 podlegające ochronie na podst. art. 15, art. 48 ust.1 pkt 3 ustawy Prawo geodezyjne i kartograficzne
Na mapie do celów projektowych wykonano następujące uzgodnienia przez ZUDP projekty sieci uzbrojenia terenu: 1. ZUDP 226/2016 – proj. t 2. ZUDP 814/2016 – proj. eS	Granice i nr działek ewidencyjnych według danych MODGIK w: Szczecinie z dnia: 11.08.2016 r.
Informacje dodatkowe: zakres pomiaru 1. Mapa sporządzona została zgodnie z rozporz. MSWiA z dnia 9.11.2011r. w sprawie standardów technicznych wykonywania pomiarów sytuacyjnych i wysokościowych oraz opracowywania i przekazywania wyników tych pomiarów do państwowego zasobu geodezyjnego i kartograficznego (Dz.U. nr 263, poz. 1572) 2. Mapa nadoje się do celów projektowych w zakresie pomiaru 3. Wszystkie trwałe obiekty budowlane podlegają wyłączeniu przez jednostkę wykonawstwa geodezyjnego 4. Nie wyklucza się istnienia w terenie również uzbrojenia, o którym brak było informacji branzowych i nie zostało odnotowane w czasie inwentaryzacji geodezyjnej 5. Opracowanie nie dotyczy przypadku opisanego w § 79 ust. 5 w/w rozporządzenia 6. Nie ustalono służebności gruntowej zgodnie z § 80 ust. 5 w/w rozporządzenia.	Rejestracja:
Uzbrojenie opracowano na podstawie: 1. Danych branzowych – z literą B 2. Pośredniego ustalenia przebiegu oparatury elektromagnetycznej – z literą A 3. Bezpośrednich pomiarów powykonawczych – bez litery W związku z tym w częściach 1 i 2 nie gwarantuje się kompletności, a dokładność położenia uzbrojenia na mapie może być niższa od dokładności kartometrycznej mapy.	Anna Szturc-Muryń Kierownik jednostki wykonawstwa geodezyjnego
aktualność mapy do celów projektowych na dzień: 25.09.2016 r.	

LEGENDA:

- W1-W8 – sieć wodociągowa dn110 PE – metoda wykopu otwartego
- W8-W9 – sieć wodociągowa dn110 PE – metoda wyburzeniowa tzw. kraking
- D14-D23ist, D15-D15.1, D16-D16.1, D17-D17.1, D18-D18.1, D19-D19.1, D20-D20.1, D21-D21.1 – renowacja kanału metodą "rękawa"
- D11st-D14 kanalizacja ogólnospławna DN300 kamionka – metoda wykopu otwartego
- D5-D5.1, D6-D6.1, D7-D7.1, D8-D8.1, D9-D9.1, D10-D10.1, D11-D11.1, D11.2-D11.3, D12-D12.1 – kanalizacja ogólnospławna 200PVC – metoda wykopu otwartego
- istniejące odcinki kanalizacji ogólnospławnej
- ZUD nr 440/2017 z dnia 15.05.2017
- × × istniejące odcinki sieci kanalizacji ogólnospławnej do demontażu

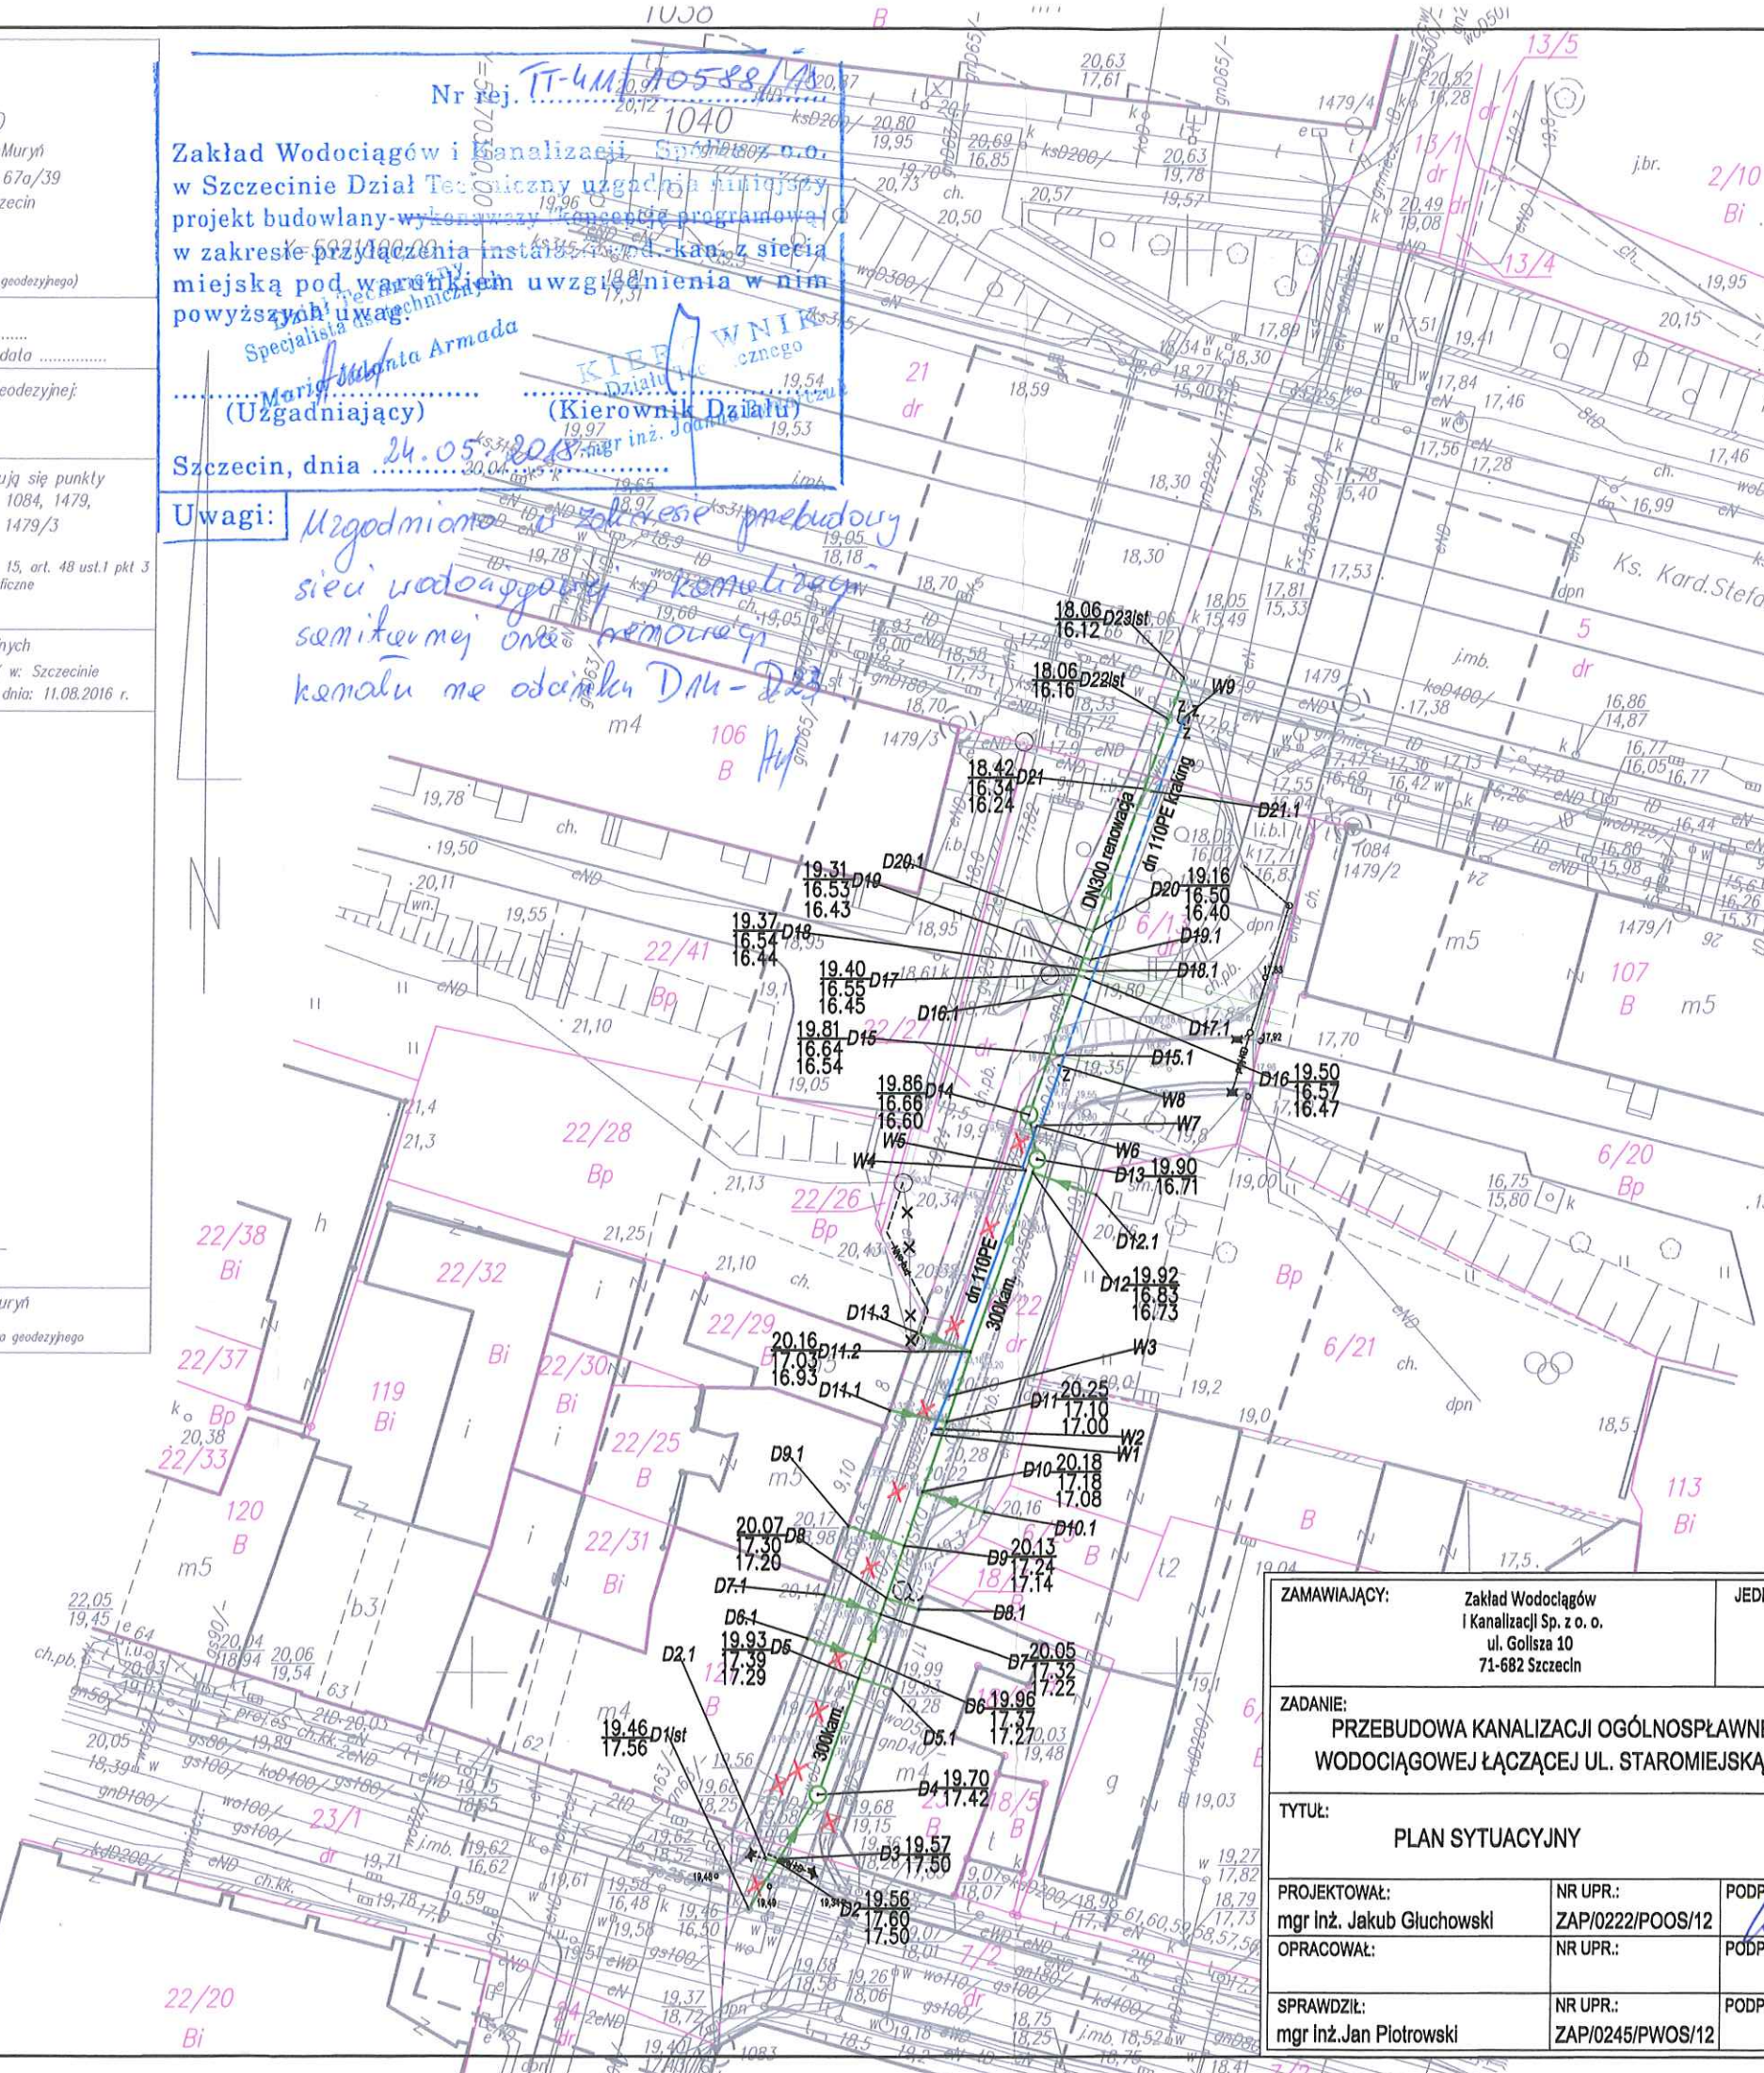

	X	Y
W1	5921416,74	5470382,44
W2	5921417,12	5470382,60
W3	5921419,40	5470383,50
W4	5921435,33	5470388,99
W5	5921435,55	5470388,78
W6	5921438,44	5470389,78
W7	5921458,50	5470390,08
W8	5921442,66	5470391,52
W9	5921467,10	5470399,94
D11st	5921383,39	5470369,76
D2	5921386,75	5470371,76
D2.1	5921386,93	5470370,99
D3	5921386,92	5470371,87
D4	5921391,45	5470374,58
D5	5921399,60	5470377,36
D5.1	5921398,85	5470379,76
D6	5921400,99	5470377,83
D6.1	5921402,40	5470373,76
D7	5921404,10	5470378,89
D7.1	5921405,46	5470374,94
D8	5921405,26	5470379,29
D8.1	5921404,45	5470381,63
D9	5921408,92	5470380,54
D9.1	5921410,29	5470376,56
D10	5921412,71	5470381,83
D10.1	5921411,30	5470386,23
D11	5921417,63	5470383,51
D11.1	5921418,43	5470379,44
D11.2	5921422,56	5470385,19
D11.3	5921423,88	5470381,34
D12	5921435,16	5470389,49
D12.1	5921433,60	5470394,06
D13	5921436,11	5470389,81
D14	5921439,23	5470389,21
D15	5921443,53	5470390,71
D15.1	5921443,42	5470391,20
D16	5921447,63	5470392,14
D16.1	5921447,70	5470391,64
D17	5921449,05	5470392,63
D17.1	5921448,91	5470393,11
D18	5921449,47	5470392,78
D18.1	5921449,34	5470393,26
D19	5921450,27	5470393,06
D19.1	5921450,14	5470393,54
D20	5921452,19	5470393,73
D20.1	5921452,31	5470393,24
D21	5921462,16	5470397,20
D21.1	5921461,99	5470397,67
D22ist	5921467,02	5470398,89
D23ist	5921469,94	5470399,95

**ZA ZGODNOŚĆ
Z ORYGINAŁEM**

ZAMAWIAJĄCY:		Zakład Wodociągów i Kanalizacji Sp. z o. o. ul. Gollsha 10 71-682 Szczecin		JEDNOSTKA PROJEKTOWA: JGInstal Jakub Gluchowski ul. Juliana Ursyna Niemcewicza 16c/7 71-520 Szczecin, NIP - 851 256 69 38, tel. 722 386 779, email: jginstal@wp.pl	
ZADANIE: PRZEBUDOWA KANALIZACJI OGÓLNOSPRAWNEJ DN300 ORAZ PRZEBUDOWA SIECI WODOCIĄGOWEJ ŁĄCZĄCEJ UL. STAROMIEJSKĄ Z UL. WYSZYŃSKIEGO W SZCZECINIE					
TYTUŁ: PLAN SYTUACYJNY				BRANŻA: sanitarna	DATA: luty 2018
PROJEKTOWAŁ: mgr inż. Jakub Gluchowski		NR UPR.: ZAP/0222/POOS/12	PODPIS: 	STADIUM: PB	SKALA: 1:500
OPRACOWAŁ:		NR UPR.:	PODPIS:		
SPRAWDZIŁ: mgr inż. Jan Piotrowski		NR UPR.: ZAP/0245/PWOS/12	PODPIS: 		NR RYSUNKU: S1